

DIỆN TÍCH SÀN TRỆT+1,2,3,4

STT	CÁC MỤC	DT SÀN
1	Trệt nhà xe	75,00
2	Trệt trong	120,59
3	Lầu 1	218,00
4	Lầu 2	218,00
5	Lầu 3	218,00
6	Lầu 4	218,00
TỔNG CỘNG		1.068
Ghi Chú:		
	Sân sau	44,70
	DT cầu thang bộ+thang máy+WC	22,50




MẶT ĐỪNG HOÀN THIỆN TRỰC C-A TL: 1/100

GHI CHÚ VẬT LIỆU - MÃ SỐ CHỈ ĐỊNH HÀNG SƠN DƯA

- SƠN NƯỚC MÀU TRẮNG - MS 295P
- ỐP GẠCH TRANG TRẠI MẶT TÊN
- ĐÁ MARBLE ỐP CỘNG

GHI CHÚ CỬA - CỬA NHÓM TOSTEM

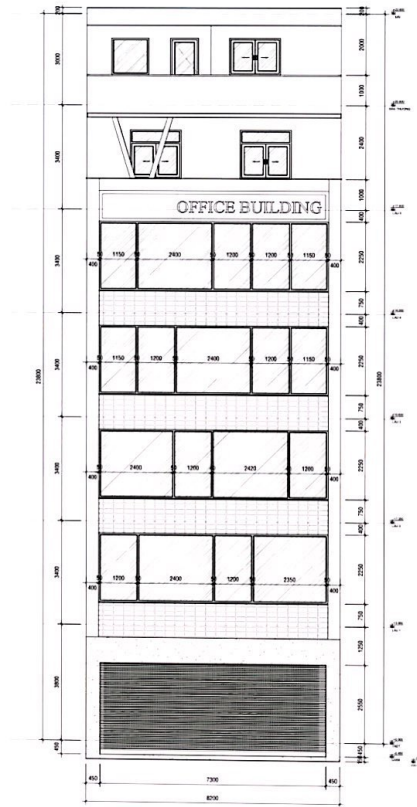

MẶT ĐỪNG KÍCH THƯỚC TRỰC C-A TL: 1/100

THIẾT THẠCH

- DRAWING TYPE / LOẠI BẢN VẼ
- PRELIMINARY / THIẾT KẾ CƠ SỞ
 - APPROVAL / THIẾT KẾ TRÌNH Duyệt
 - CONSTRUCTION DESIGN / THIẾT KẾ THI CÔNG
 - AS-BUILT / HOÀN CÔNG

- REMARKS / GHI CHÚ
- BẮT CỬ SỰ THAY ĐỔI NÀO ĐỀU PHẢI ĐƯỢC BẢO CAO CHO SỞ PHÂN THIẾT KẾ ĐỂ LÀM NƠ TRƯỚC KHI BẮT ĐẦU CÔNG VIỆC.
 - TẤT CẢ KÍCH THƯỚC ĐỀU PHẢI ĐƯỢC NHÀ THẦU KIỂM TRA TẠI CÔNG TRƯỜNG.
 - PHỐI HỢP BẢN VẼ KIẾN TRÚC, NỘI THẤT, KẾT CẤU VÀ MÀNG.
 - TRƯỜNG HỢP CÓ THIẾT KẾ NỘI THẤT, BẢN VẼ SẼ ĐƯỢC KIỂM TRA CẤP NHẬT KIẾN TRÚC VÀ NỘI THẤT

PROJECT / DỰ ÁN

NHÀ Ở RIÊNG LẺ

ADDRESS / ĐỊA CHỈ: 124 BACH DANG 2, PHƯỜNG 2, QUẬN TÂN BÌNH, TP. HCM

INVESTOR / CHỦ ĐẦU TƯ

CAO ĐĂNG DŨNG

DESIGN COMPANY / ĐƠN VỊ THIẾT KẾ

**CÔNG TY CP ĐT-KT-XD
THIẾT THẠCH**

[A] 123 BÀU CÁT, P.14, Q. TÂN BÌNH, TP.HCM
[P] (08) 35591999
[W] <http://thietthach.vn>
[E] info@thietthach.vn

DESIGN TEAM / NHÓM THIẾT KẾ	
CHEF & CHECKER CHỦ TRÌ & KIỂM TRA	KTS. NGUYỄN HOÀNG PHI
DESIGN LEADER QUẢN LÝ THIẾT KẾ	KTS. NGUYỄN BÍCH DƯƠNG
DESIGNER THIẾT KẾ	KTS. NGUYỄN BÍCH DƯƠNG
STR. ENG. KẾT CẤU	KS. NGUYỄN VĂN THỨC
M&E ENG. ĐIỆN NƯỚC	KS. TRẦN VĂN MẠNH
DRAFTMAN THỰC HIỆN	KTS. VÕ TRẦN TẤN TÀI

DRAWING TILE / TÊN BẢN VẼ		
DATE / NGÀY	MÃ KH	DRAWING N/ KÝ HIỆU BẢN VẼ
		KT

THIẾT THẠCH

DRAWING TYPE / LOẠI BẢN VẼ

- PRELIMINARY / THIẾT KẾ CƠ SỞ
- APPROVAL / THIẾT KẾ TRÌNH DUYỆT
- CONSTRUCTION DESIGN / THIẾT KẾ THI CÔNG
- AS-BUILT / HOÀN CÔNG

REMARKS / GHI CHÚ

- BẤT CỤ SỰ THAY ĐỔI NÀO ĐỀU PHẢI ĐƯỢC BẢO CAO CHO BỘ PHẬN THIẾT KẾ ĐỂ LÀM HỒ TRƯỚC KHI BẮT ĐẦU CÔNG VIỆC.
- TẤT CẢ KÍCH THƯỚC ĐỀU PHẢI ĐƯỢC NHÀ THẦU KIỂM TRA TẠI CÔNG TRƯỜNG.
- PHỐI HỢP BẢN VẼ KIẾN TRÚC, NỘI THẤT, KẾT CẤU VÀ M&E.
- TRƯỜNG HỢP CÓ THIẾT KẾ NỘI THẤT, BẢN VẼ SẼ ĐƯỢC KIỂM TRA CẬP NHẬT KIẾN TRÚC VÀ NỘI THẤT

PROJECT / DỰ ÁN

NHÀ Ở RIÊNG LẺ

ADDRESS / ĐỊA CHỈ: 124 BẠCH ĐẰNG 2, PHƯỜNG 2, QUẬN TÂN BÌNH, TP. HCM

INVESTOR / CHỦ ĐẦU TƯ

CAO ĐẲNG DỪNG

DESIGN COMPANY / ĐƠN VỊ THIẾT KẾ
CÔNG TY CP ĐT-KT-XD

THIẾT THẠCH


[A] 123 BÀU CÁT, P.14, Q. TÂN BÌNH, TP.HCM
[P] (08) 35581999
[W] <http://thietthach.vn>
[E] info@thietthach.vn

DESIGN TEAM / NHÓM THIẾT KẾ


CHIEF & CHECKER CHỦ TRÌ & KIỂM TRA	KTS. NGUYỄN HOÀNG PH	
DESIGN LEADER QUẢN LÝ THIẾT KẾ	KTS. NGUYỄN BÍCH DƯƠNG	
DESIGNER THIẾT KẾ	KTS. NGUYỄN BÍCH DƯƠNG	
STR. ENG. KẾT CẤU	KS. NGUYỄN VĂN THỨC	
M&E ENG. ĐIỆN NƯỚC	KS. TRẦN VĂN MẠNH	
DRAWINGMAN THỰC HIỆN	KTS. VÕ TRẦN TẤN TÀI	

DRAWING TITLE / TÊN BẢN VẼ

DATE / NGÀY	MÃ KH	DRAWING N.V. KỶ HIỆU BẢN VẼ
		KT

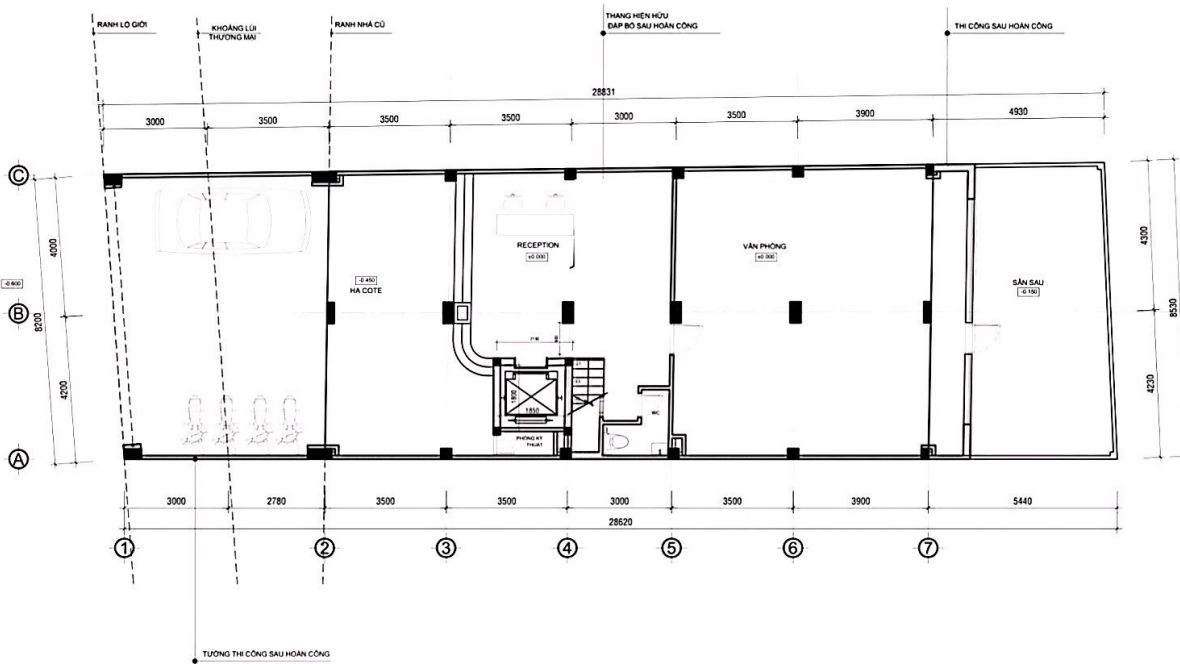

MẶT BẰNG KIẾN TRÚC TRỆT TL: 1/100

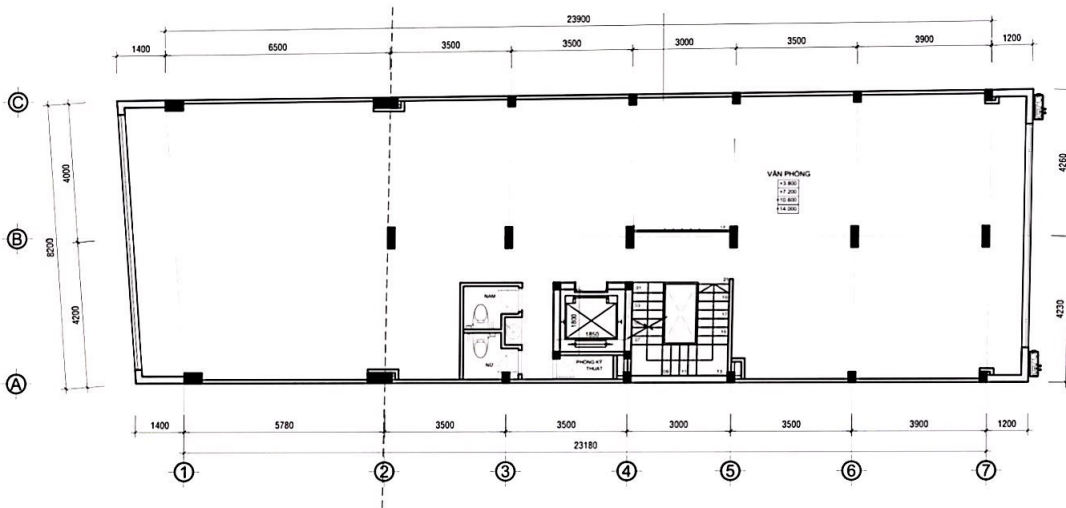

MẶT BẰNG KIẾN TRÚC LẦU 1,2,3,4 TL: 1/100

THIẾT THẠCH

DRAWING TYPE / LOẠI BẢN VẼ

- PRELIMINARY / THIẾT KẾ CƠ SỞ
- APPROVAL / THIẾT KẾ TRÌNH DUYỆT
- CONSTRUCTION DESIGN / THIẾT KẾ TH CÔNG
- AS-BUILT / HOÀN CÔNG

REMARKS / GHI CHÚ

- BẤT CỨ SỰ THAY ĐỔI NÀO ĐỀU PHẢI ĐƯỢC BẢO CAO CHỈ SỐ PHÁP THIẾT KẾ ĐỂ LÀM HỒ TRƯỚC KHI BẮT ĐẦU CÔNG VIỆC.
- TẤT CẢ KỊCH THUỘC ĐỀU PHẢI ĐƯỢC NHÀ THẦU KIỂM TRA TẠI CÔNG TRƯỜNG
- PHỐI HỢP BÀN VẼ KIẾN TRÚC NỘI THẤT, KẾT CẤU VÀ M&E.
- TRƯỜNG HỢP CÓ THIẾT KẾ NỘI THẤT, BÀN VẼ SẼ ĐƯỢC KIỂM TRA CẤP NHẤT KIẾN TRÚC VÀ NỘI THẤT

PROJECT / DỰ ÁN

NHÀ Ở RIÊNG LẺ

ADDRESS / ĐỊA CHỈ: 124 BẠCH ĐĂNG 2, PHƯỜNG 2, QUẬN TÂN BÌNH, TP. HCM

INVESTOR / CHỦ ĐẦU TƯ

CAO ĐẲNG DỮNG

DESIGN COMPANY / ĐƠN VỊ THIẾT KẾ

CÔNG TY CP ĐT-KT-XD

THIẾT THẠCH

[A] 123 BÀU CÁT, P. 14, Q. TÂN BÌNH, TP. HCM
 [P] (08) 35591999
 [W] <http://thietthach.vn>
 [E] info@thietthach.vn

DESIGN TEAM / NHÓM THIẾT KẾ

CHIEF & CHECKER CHỦ TRÌ & KIỂM TRA	KTS. NGUYỄN HOÀNG PHI	
DESIGN LEADER QUẢN LÝ THIẾT KẾ	KTS. NGUYỄN BÍCH DƯƠNG	
DESIGNER THIẾT KẾ	KTS. NGUYỄN BÍCH DƯƠNG	
STR. ENG. KẾT CẤU	KS. NGUYỄN VĂN THỨC	
M&E ENG. ĐIỆN NƯỚC	KS. TRẦN VĂN MẠNH	
DRAFTSMAN THỰC HIỆN	KTS. VÕ TRẦN TẤN TÀI	

DRAWING TITLE / TÊN BẢN VẼ

DATE / NGÀY	MÃ KH	DRAWING N / KÝ HIỆU BẢN VẼ
---	---	KT

THIẾT THẠCH

- DRAWING TYPE / LOẠI BẢN VẼ
- PRELIMINARY / THIẾT KẾ CƠ SỞ
 - APPROVAL / THIẾT KẾ TRÌNH DUYỆT
 - CONSTRUCTION DESIGN / THIẾT KẾ THI CÔNG
 - AS-BUILT / HOÀN CÔNG

- REMARKS / GHI CHÚ
- BẤT CỬ SỰ THAY ĐỔI NÀO ĐỀU PHẢI ĐƯỢC BÁO CÁO CHỈ BỎ PHẢI THIẾT KẾ ĐỂ LÀM RÕ TRƯỚC KHI BẮT ĐẦU CÔNG VIỆC.
 - TẤT CẢ KÍCH THƯỚC ĐỀU PHẢI ĐƯỢC NHÀ THẦU KIỂM TRA TẠI CÔNG TRƯỜNG.
 - PHỐI HỢP BẢN VẼ KIẾN TRÚC, NỘI THẤT, KẾT CẤU VÀ M&E.
 - TRƯỜNG HỢP CÓ THIẾT KẾ NỘI THẤT, BẢN VẼ SẼ ĐƯỢC KIỂM TRA CẤP NHẤT KIẾN TRÚC VÀ NỘI THẤT.

PROJECT / DỰ ÁN

NHÀ Ở RIÊNG LẺ

ADDRESS / ĐỊA CHỈ: 124 BẠCH ĐĂNG 2, PHƯỜNG 2, QUẬN TÂN BÌNH, TP. HCM

INVESTOR / CHỦ ĐẦU TƯ

CAO ĐẲNG DŨNG

DESIGN COMPANY / ĐƠN VỊ THIẾT KẾ

CÔNG TY CP ĐT-KT-XD

THIẾT THẠCH


[A] 123 BẦU CÁT, P. 14, Q. TÂN BÌNH, TP. HCM
 [P] (08) 35591999
 [W] <http://thietthach.vn>
 [E] info@thietthach.vn

DESIGN TEAM / NHÓM THIẾT KẾ

CHIEF & CHECKER	KTS. NGUYỄN HOÀNG PHI	
CHỦ TRÌ & KIỂM TRA	KTS. NGUYỄN BÍCH DƯƠNG	
DESIGN LEADER	KTS. NGUYỄN BÍCH DƯƠNG	
QUẢN LÝ THIẾT KẾ	KTS. NGUYỄN BÍCH DƯƠNG	
DESIGNER	KTS. NGUYỄN BÍCH DƯƠNG	
THIẾT KẾ	KTS. NGUYỄN BÍCH DƯƠNG	
STR. ENG.	KS. NGUYỄN VĂN THỨC	
KẾT CẤU	KS. NGUYỄN VĂN THỨC	
M&E ENG.	KS. TRẦN VĂN MẠNH	
ĐEN NƯỚC	KS. TRẦN VĂN MẠNH	
DRAFTMAN	KTS. VÕ TRẦN TẤN TÀI	
THỰC HIỆN	KTS. VÕ TRẦN TẤN TÀI	

DRAWING TILE / TÊN BẢN VẼ

DATE / NGÀY	M&KH	DRAWING N° / KÝ HIỆU BẢN VẼ
---	---	KT

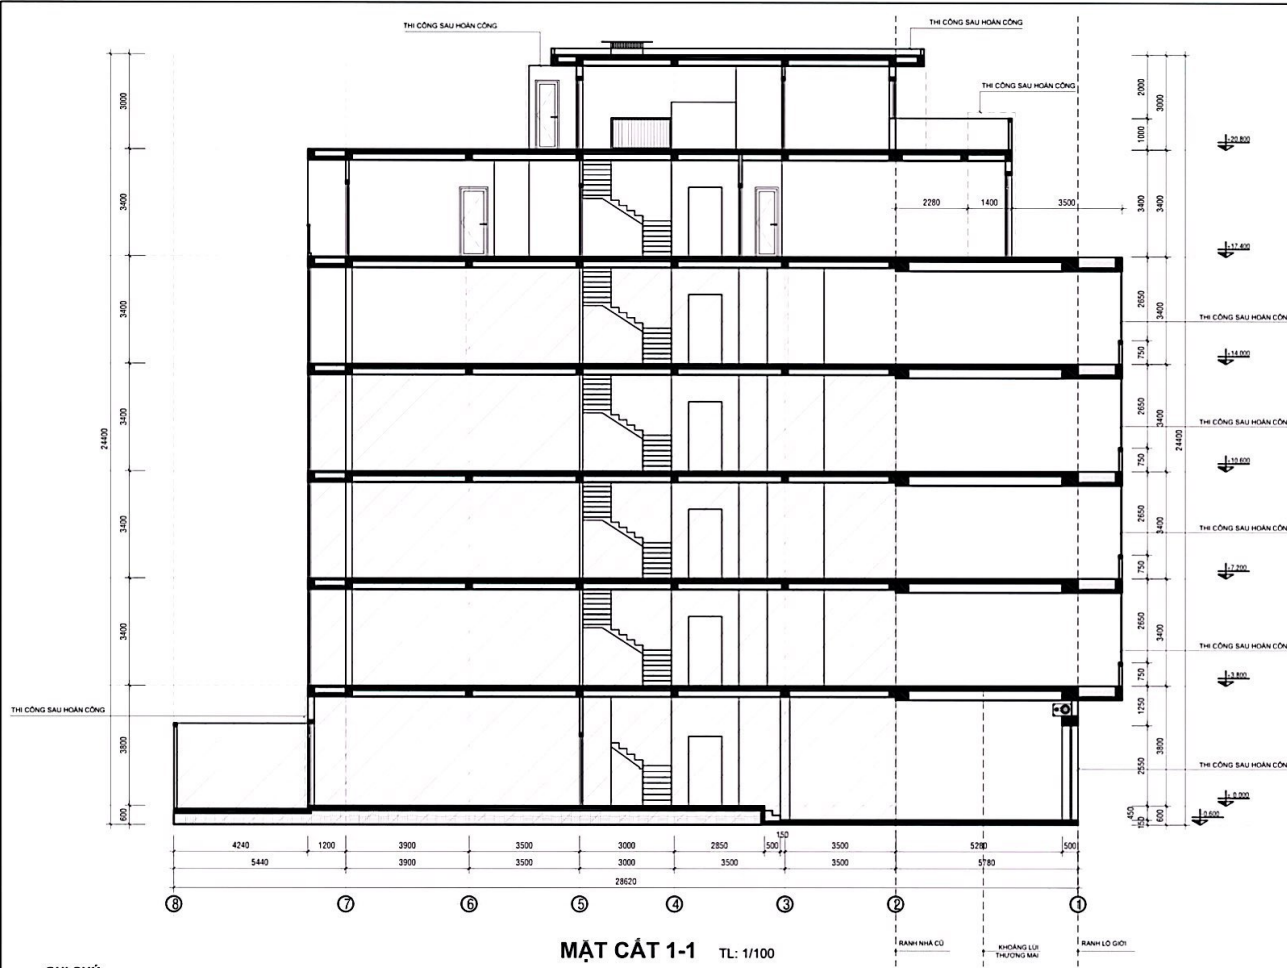

GHI CHÚ

PHÂN HIỆN TRẠNG

THIẾT THẠCH

- DRAWING TYPE / LOẠI BẢN VẼ
- PRELIMINARY / THIẾT KẾ CỎ SỔ
 - APPROVAL / THIẾT KẾ TRÌNH Duyệt
 - CONSTRUCTION DESIGN / THIẾT KẾ THI CÔNG
 - AS-BUILT / HOÀN CÔNG

- REMARKS / GHI CHÚ
- BẤT CỤ SỰ THAY ĐỔI NAO ĐỀU PHẢI ĐƯỢC BẢO CHẢO CHO SỔ PHÂN THIẾT KẾ ĐỂ LÀM RÕ TRƯỚC KHI BẮT ĐẦU CÔNG VIỆC.
 - TẤT CẢ KÍCH THƯỚC ĐỀU PHẢI ĐƯỢC NHÀ THẦU KIỂM TRA TẠI CÔNG TRƯỜNG.
 - PHỐI HỢP BẢN VẼ KIẾN TRÚC NỘI THẤT, KẾT CẤU VÀ M&E.
 - TRƯỜNG HỢP CÓ THIẾT KẾ NỘI THẤT, BẢN VẼ SẼ ĐƯỢC KIỂM TRA CẤP NHẤT KIẾN TRÚC VÀ NỘI THẤT

PROJECT / DỰ ÁN

NHÀ Ở RIÊNG LẺ

ADDRESS / ĐỊA CHỈ: 124 BACH ĐANG 2, PHƯỜNG 2, QUẬN TÂN BÌNH, TP. HCM

INVESTOR / CHỦ ĐẦU TƯ

CAO ĐẲNG DỮNG

DESIGN COMPANY / ĐƠN VỊ THIẾT KẾ

CÔNG TY CP ĐT-KT-XD THIẾT THẠCH


[A] 123 BÀU CÁT, P.14, Q. TÂN BÌNH, TP.HCM
[P] (08) 35591999
[W] <http://thietthach.vn>
[E] info@thietthach.vn

DESIGN TEAM / NHÓM THIẾT KẾ

CHIEF & CHECKER CHỦ TRÌ & KIỂM TRA	KTS. NGUYỄN HOÀNG PHI	
DESIGN LEADER QUẢN LÝ THIẾT KẾ	KTS. NGUYỄN BÍCH DƯƠNG	
DESIGNER THIẾT KẾ	KTS. NGUYỄN BÍCH DƯƠNG	
STR. ENG. KẾT CẤU	KS. NGUYỄN VĂN THỨC	
M&E ENG. ĐIỆN NƯỚC	KS. TRẦN VĂN MẠNH	
DRAFTSMAN THỰC HIỆN	KTS. VŨ TRẦN TẤN TÀI	

DRAWING TITLE / TÊN BẢN VẼ

DATE / NGÀY	MÃ KH	DRAWING N. / KÝ HIỆU BẢN VẼ
---	---	KT

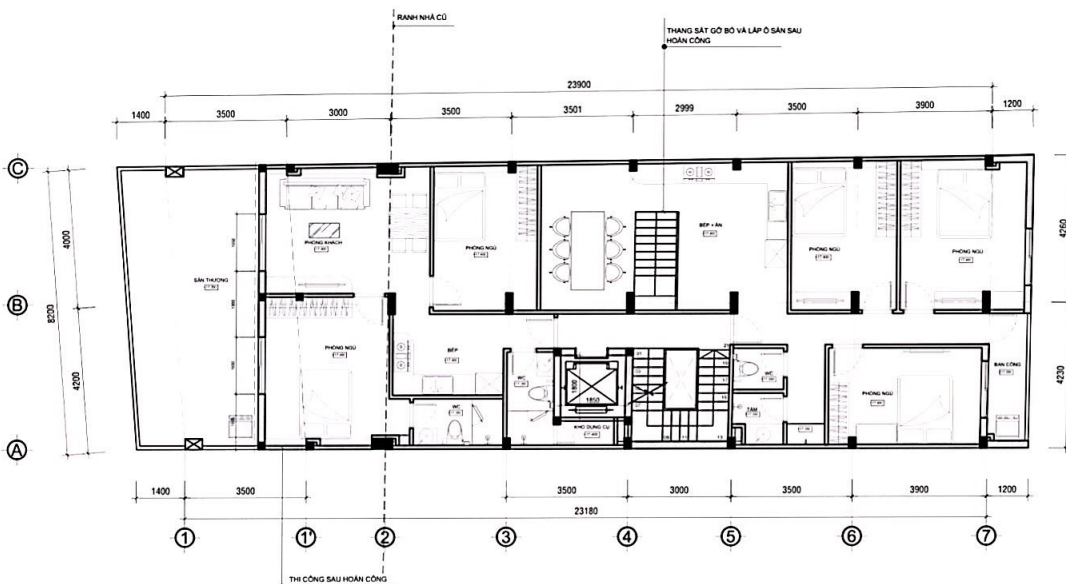

MẶT BẰNG KIẾN TRÚC LẦU 5 TL: 1/100

THIẾT THẠCH

- DRAWING TYPE / LOẠI BẢN VẼ
- PRELIMINARY / THIẾT KẾ CƠ SỞ
 - APPROVAL / THIẾT KẾ TRÌNH DUYỆT
 - CONSTRUCTION DESIGN / THIẾT KẾ THI CÔNG
 - AS-BUILT / HOÀN CÔNG

- REMARKS / GHI CHÚ
- BẤT DỮ SỰ THAY ĐỔI NÀO ĐỀU PHẢI ĐƯỢC BẢO CAO CHO BỘ PHẬN THIẾT KẾ ĐỂ LÀM RÕ TRƯỚC KHI BẮT ĐẦU CÔNG VIỆC.
 - TẤT CẢ KÍCH THƯỚC ĐỀU PHẢI ĐƯỢC NHÀ THẦU KIỂM TRA TẠI CÔNG TRƯỜNG.
 - PHỐI HỢP BẢN VẼ KIẾN TRÚC NỘI THẤT, KẾT CẤU VÀ M&E.
 - TRƯỜNG HỢP CÓ THIẾT KẾ NỘI THẤT, BẢN VẼ SẼ ĐƯỢC KIỂM TRA CẬP NHẬT KIẾN TRÚC VÀ NỘI THẤT.

PROJECT / DỰ ÁN

NHÀ Ở RIÊNG LẺ

ADDRESS / ĐỊA CHỈ: 124 BẠCH ĐẰNG 2, PHƯỜNG 2, QUẬN TÂN BÌNH, TP. HCM

INVESTOR / CHỦ ĐẦU TƯ

CAO ĐẲNG DỪNG

DESIGN COMPANY / ĐƠN VỊ THIẾT KẾ

CÔNG TY CP DT-KT-XD


THIẾT THẠCH

[A] 123 BÀU CÁT, P.14, Q. TÂN BÌNH, TP.HCM
 [P] (08) 35021000
 [W] <http://thietthach.vn>
 [E] info@thietthach.vn

DESIGN TEAM / NHÓM THIẾT KẾ

CHIEF & CHECKER CHỦ TRƯỞNG & KIỂM TRA	KTS. NGUYỄN HOÀNG PH	
DESIGN LEADER QUẢN LÝ THIẾT KẾ	KTS. NGUYỄN BÍCH DƯƠNG	
DESIGNER THIẾT KẾ	KTS. NGUYỄN BÍCH DƯƠNG	
STRUC ENG KẾT CẤU	KS. NGUYỄN VĂN THỨC	
M&E ENG BIÊN MỨC	KS. TRẦN VĂN MẠNH	
DRAFTSMAN THỰC HIỆN	KTS. VŨ TRẦN TẤN TÀI	

DATE / NGÀY	MÃ KH	DRAWING N/V KÝ HIỆU BẢN VẼ
---	---	KT

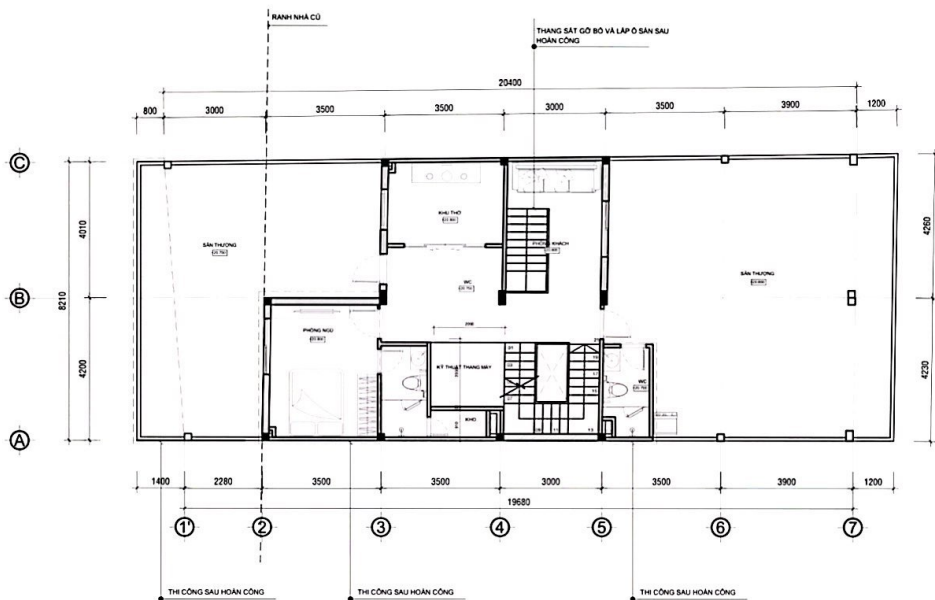

MẶT BẰNG KIẾN TRÚC SÂN THƯỢNG TL: 1/100

- DRAWING TYPE / LOẠI BẢN VẼ
- PRELIMINARY / THIẾT KẾ CƠ SỞ
 - APPROVAL / THIẾT KẾ TRÌNH DUYỆT
 - CONSTRUCTION DESIGN / THIẾT KẾ THI CÔNG
 - AS-BUILT / HOÀN CÔNG

- REMARKS / GHI CHÚ
- BẤT CỤ SỰ THAY ĐỔI NÀO ĐỀU PHẢI ĐƯỢC BẢO CAO CHO BỘ PHẬN THIẾT KẾ ĐỂ LÀM RÕ TRƯỚC KHI BẮT ĐẦU CÔNG VIỆC.
 - TẤT CẢ KÍCH THƯỚC ĐỀU PHẢI ĐƯỢC NHÀ THẦU KIỂM TRA TẠI CÔNG TRƯỜNG.
 - PHỐI HỢP BẢN VẼ KIẾN TRÚC NỘI THẤT, KẾT CẤU VÀ M&E.
 - TRƯỜNG HỢP CÓ THIẾT KẾ NỘI THẤT, BẢN VẼ SẼ ĐƯỢC KIỂM TRA CẬP NHẬT KIẾN TRÚC VÀ NỘI THẤT.

PROJECT / DỰ ÁN

NHÀ Ở RIÊNG LẺ

ADDRESS / ĐỊA CHỈ: 124 BẠCH ĐẰNG 2, PHƯỜNG 2, QUẬN TÂN BÌNH, TP. HCM

INVESTOR / CHỦ ĐẦU TƯ

CAO ĐẲNG DỪNG

DESIGN COMPANY / ĐƠN VỊ THIẾT KẾ
**CÔNG TY CP DT-KT-XD
THIẾT THẠCH**


[A] 123 BÀU CÁT, P.14, Q. TÂN BÌNH, TP.HCM
[P] (08) 35591999
[W] <http://thietthach.vn>
[E] info@thietthach.vn

DESIGN TEAM / NHÓM THIẾT KẾ

CHIEF & CHECKER CHỦ TRƯỞNG & KIỂM TRA	KTS NGUYỄN HOÀNG PHI	<i>[Signature]</i>
DESIGN LEADER QUẢN LÝ THIẾT KẾ	KTS NGUYỄN BÍCH DƯƠNG	<i>[Signature]</i>
DESIGNER THIẾT KẾ	KTS NGUYỄN BÍCH DƯƠNG	<i>[Signature]</i>
STR. ENG. KẾT CẤU	KS NGUYỄN VĂN THỨC	<i>[Signature]</i>
M&E ENG. ĐIỆN NƯỚC	KS TRẦN VĂN MẠNH	<i>[Signature]</i>
DRAFTMAN THỰC HIỆN	KTS VÕ TRẦN TẤN TÀI	<i>[Signature]</i>

DRAWING TITLE / TÊN BẢN VẼ

DATE / NGÀY	MÃ KH	DRAWING N/ KY HIỆU BẢN VẼ
		KT

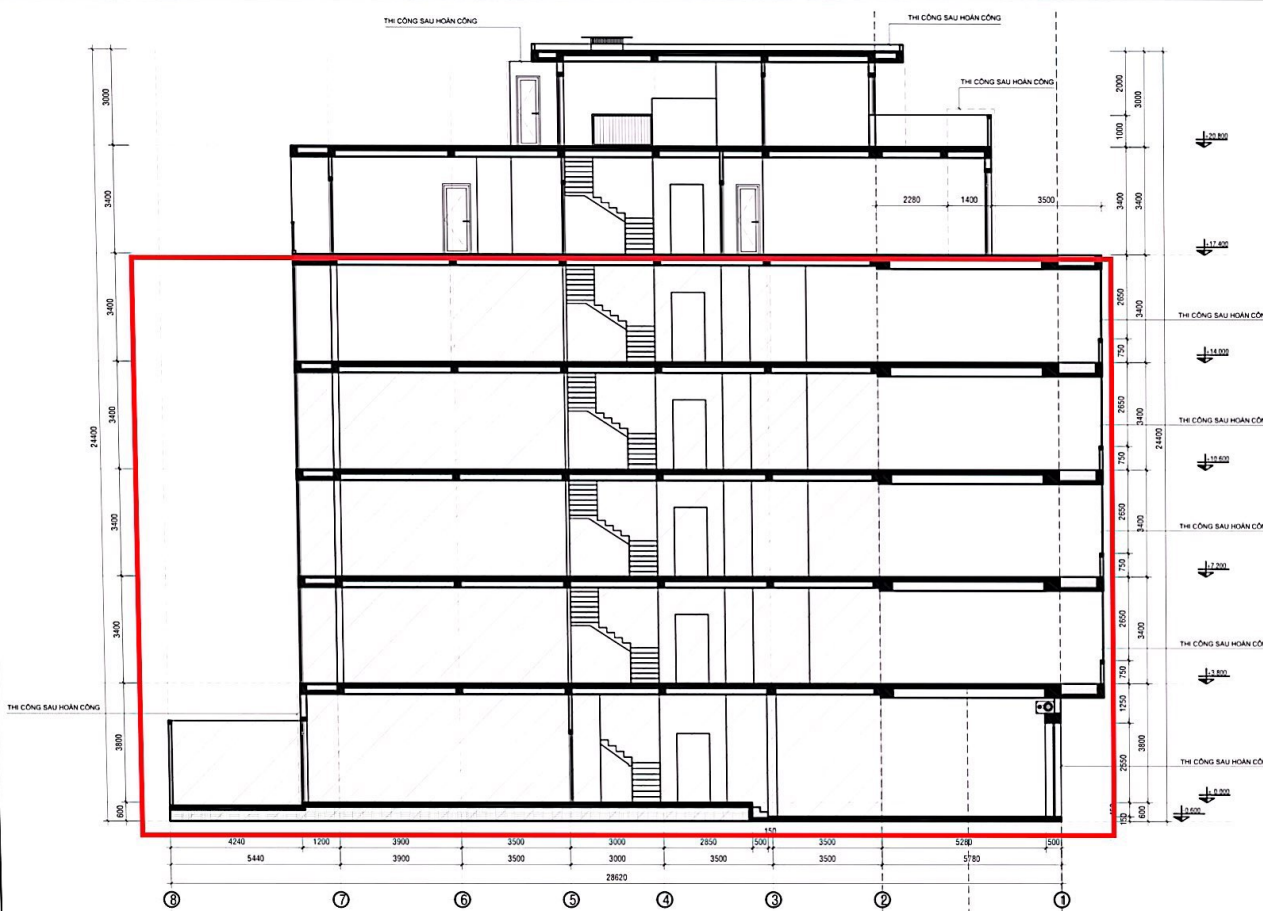

MẶT CẮT 1-1 TL: 1/100

GHI CHÚ
□ PHÂN HIỆN TRẠNG